

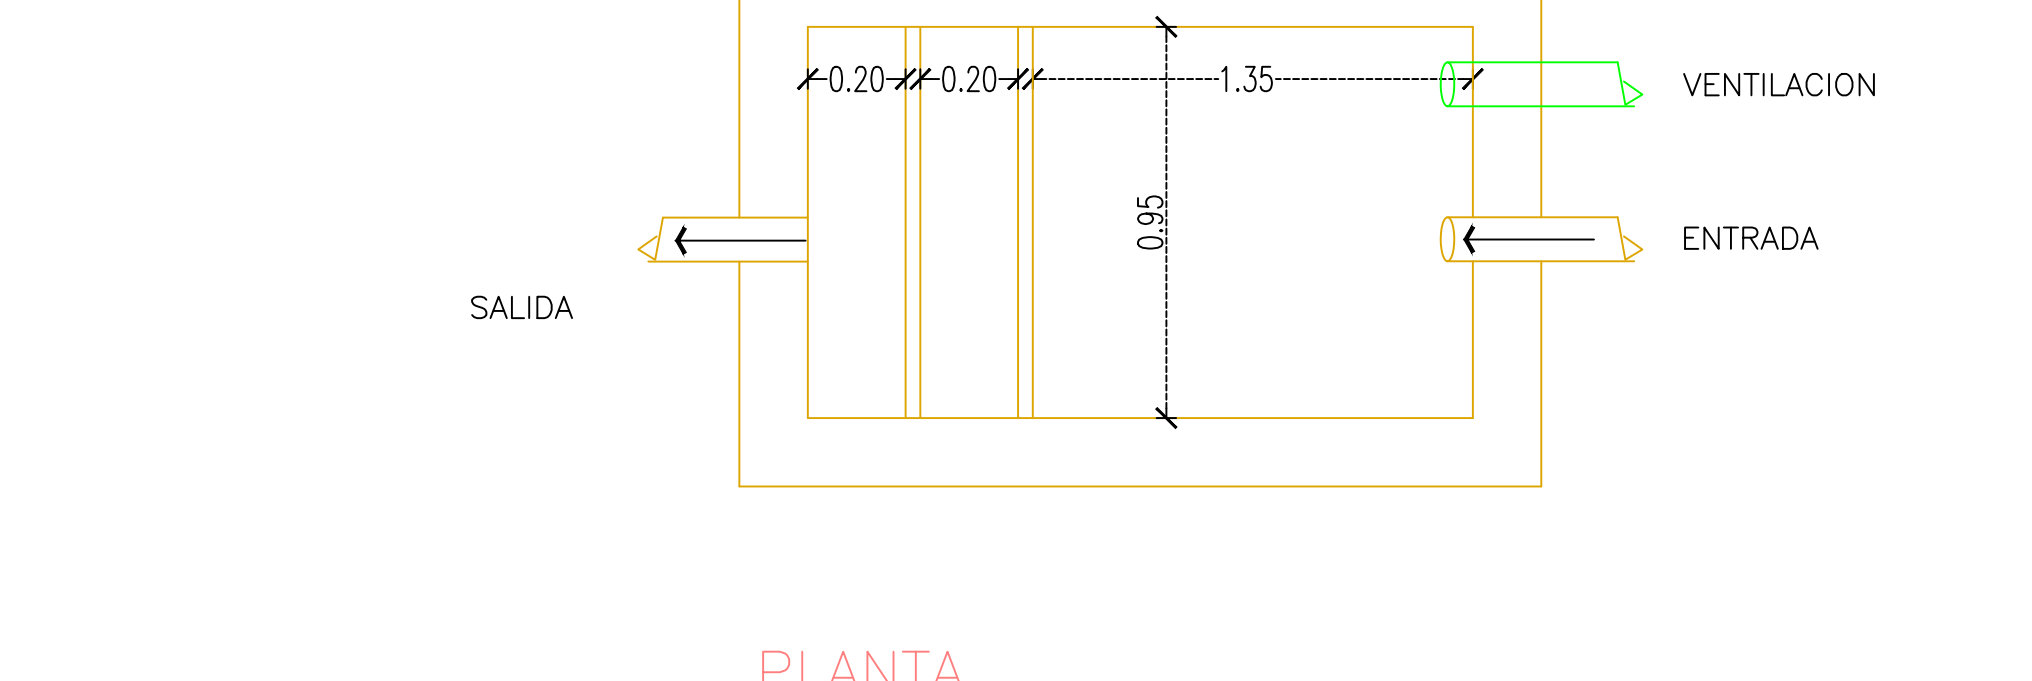


DETALLE INTERCEPTOR DECANTADOR
CAP. = 1000 Lts
ESC.: 1:25

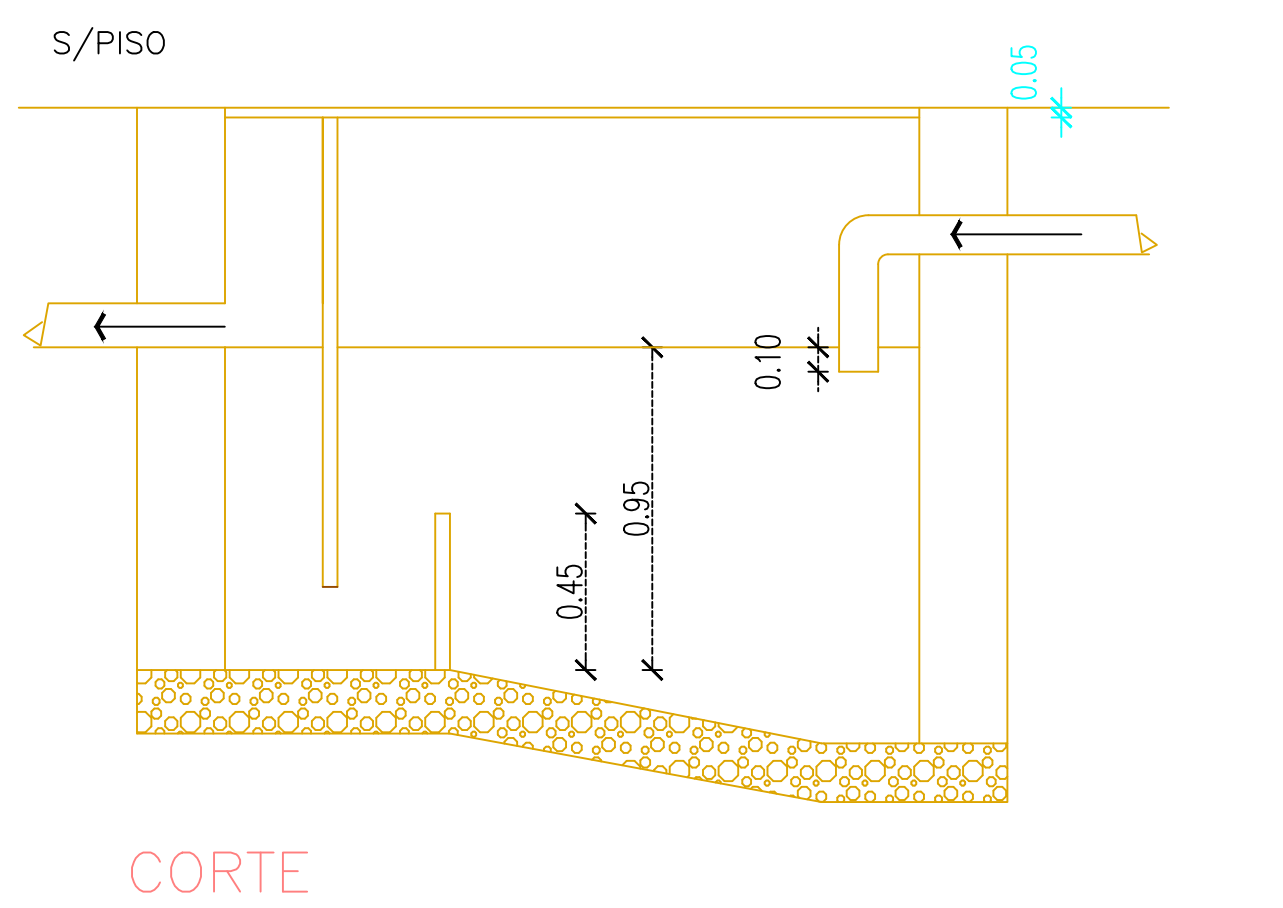

DETALLE DECANTADOR DE BARRO

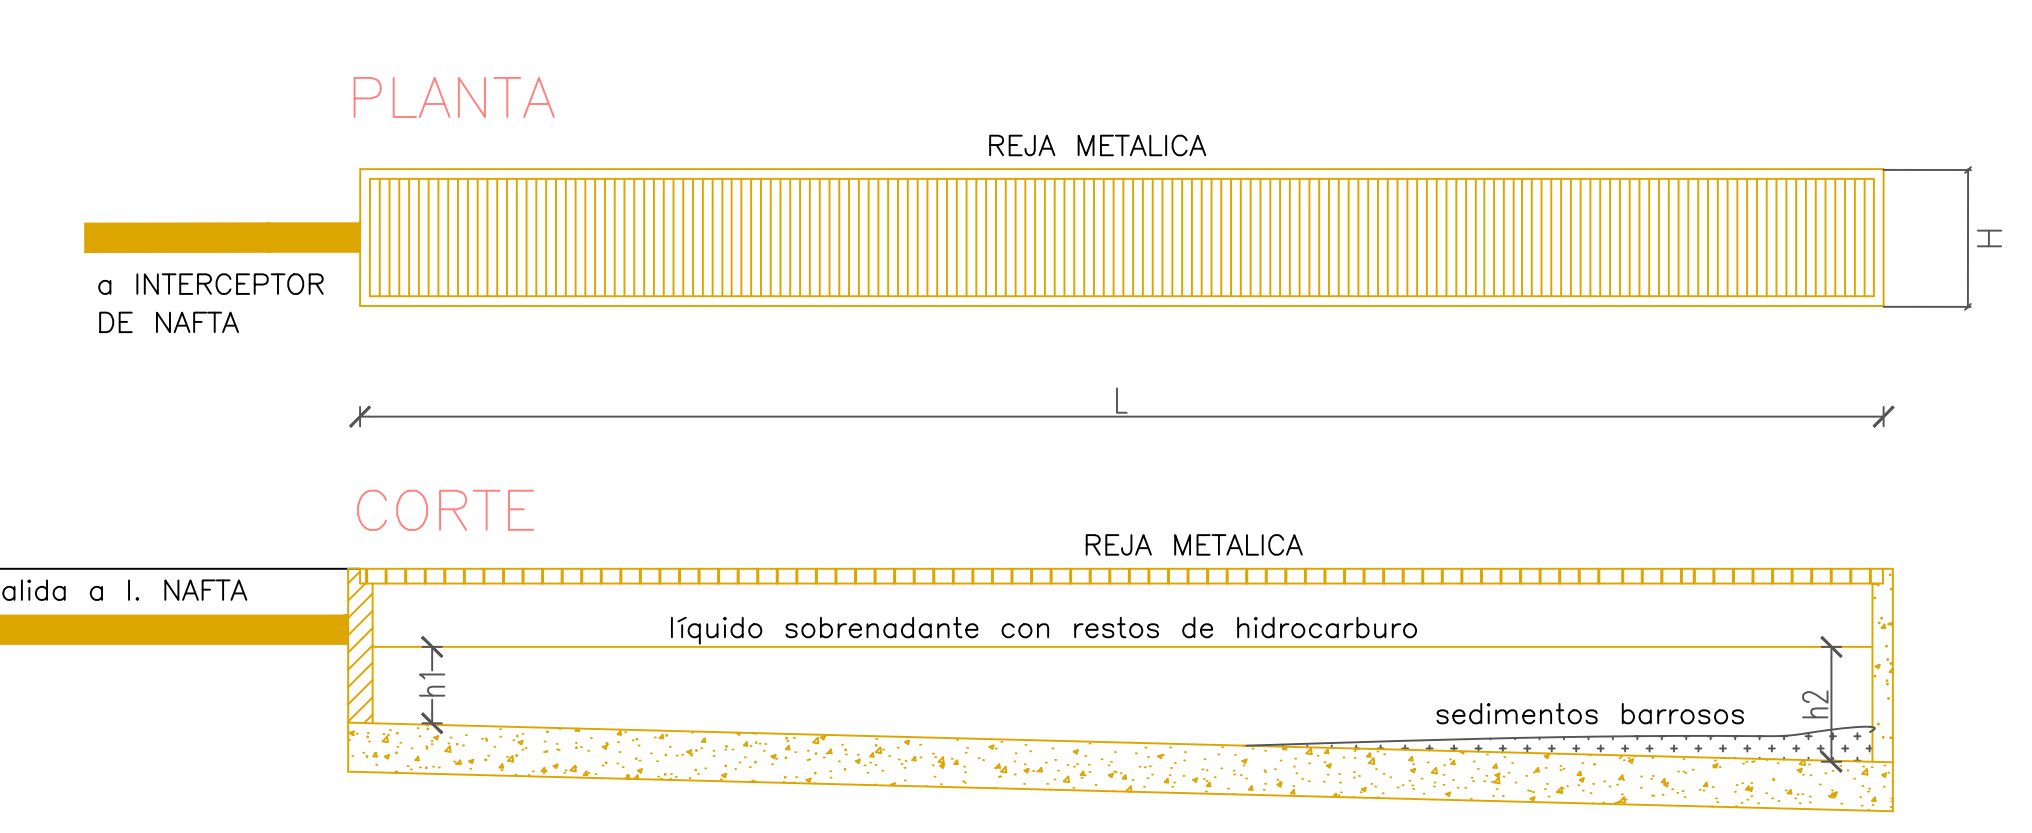

| DESIGNACION | CAÑERIAS DE DESAGÜES | | | | ARTEFACTOS Y ACCESORIOS | |
|-------------|----------------------|------|------|-----|-------------------------|---------------|
| | No. | MAT. | Ø | No. | MAT. | Ø |
| TRAMO | 1 | PVC | ø110 | 1 | PPA | Ø38 x 20 x 20 |
| HORIZ. COL. | 1-2 | PVC | ø110 | 1-2 | PVC | ø110 |
| COLUMNA | 1-2 | PVC | ø110 | 1-2 | PVC | ø110 |
| P.P.A. | 1 | PVC | ø100 | | | |
| T.P. | | | | | | |
| B.A.T. | | | | | | |

| PLANTA | CAÑERÍA DE AGUA FRÍA | | | | | | | |
|--------------------|----------------------|---|---|---|---|---|---|---|
| | 1 | 2 | 3 | 4 | 5 | 6 | 7 | 8 |
| DEPOSITO DE LAVADO | | | | | | | | |
| TANQUE | | | | | | | | |
| PLANTA ALTA | | | | | | | | |
| TANQUE EPIRO | | | | | | | | |
| PLANTA BAJA | | | | | | | | |

SOL. R.


PLANO CONFORME A OBRA

EDIFICIO EXISTENTE
Actividad: ESTACION DE SERVICIO - LAVADO Y ENGRASE DE VEHICULOS
CALLE: Av. esq.
LOCALIDAD: MAR DEL PLATA PARTIDO: Gral. PUEYRREDON

PROPIEDAD DE:
SOCIEDAD ANONIMA DE RESPONSABILIDAD LIMITADA

ESCALA 1:100

| Circ. | Secc. | Chacra. | Qta. | Mz. | Parcela | Poligono | U.F. | Cta OSSE |
|-------|-------|---------|------|-----|---------|----------|------|----------|
| | | | | | | | | |

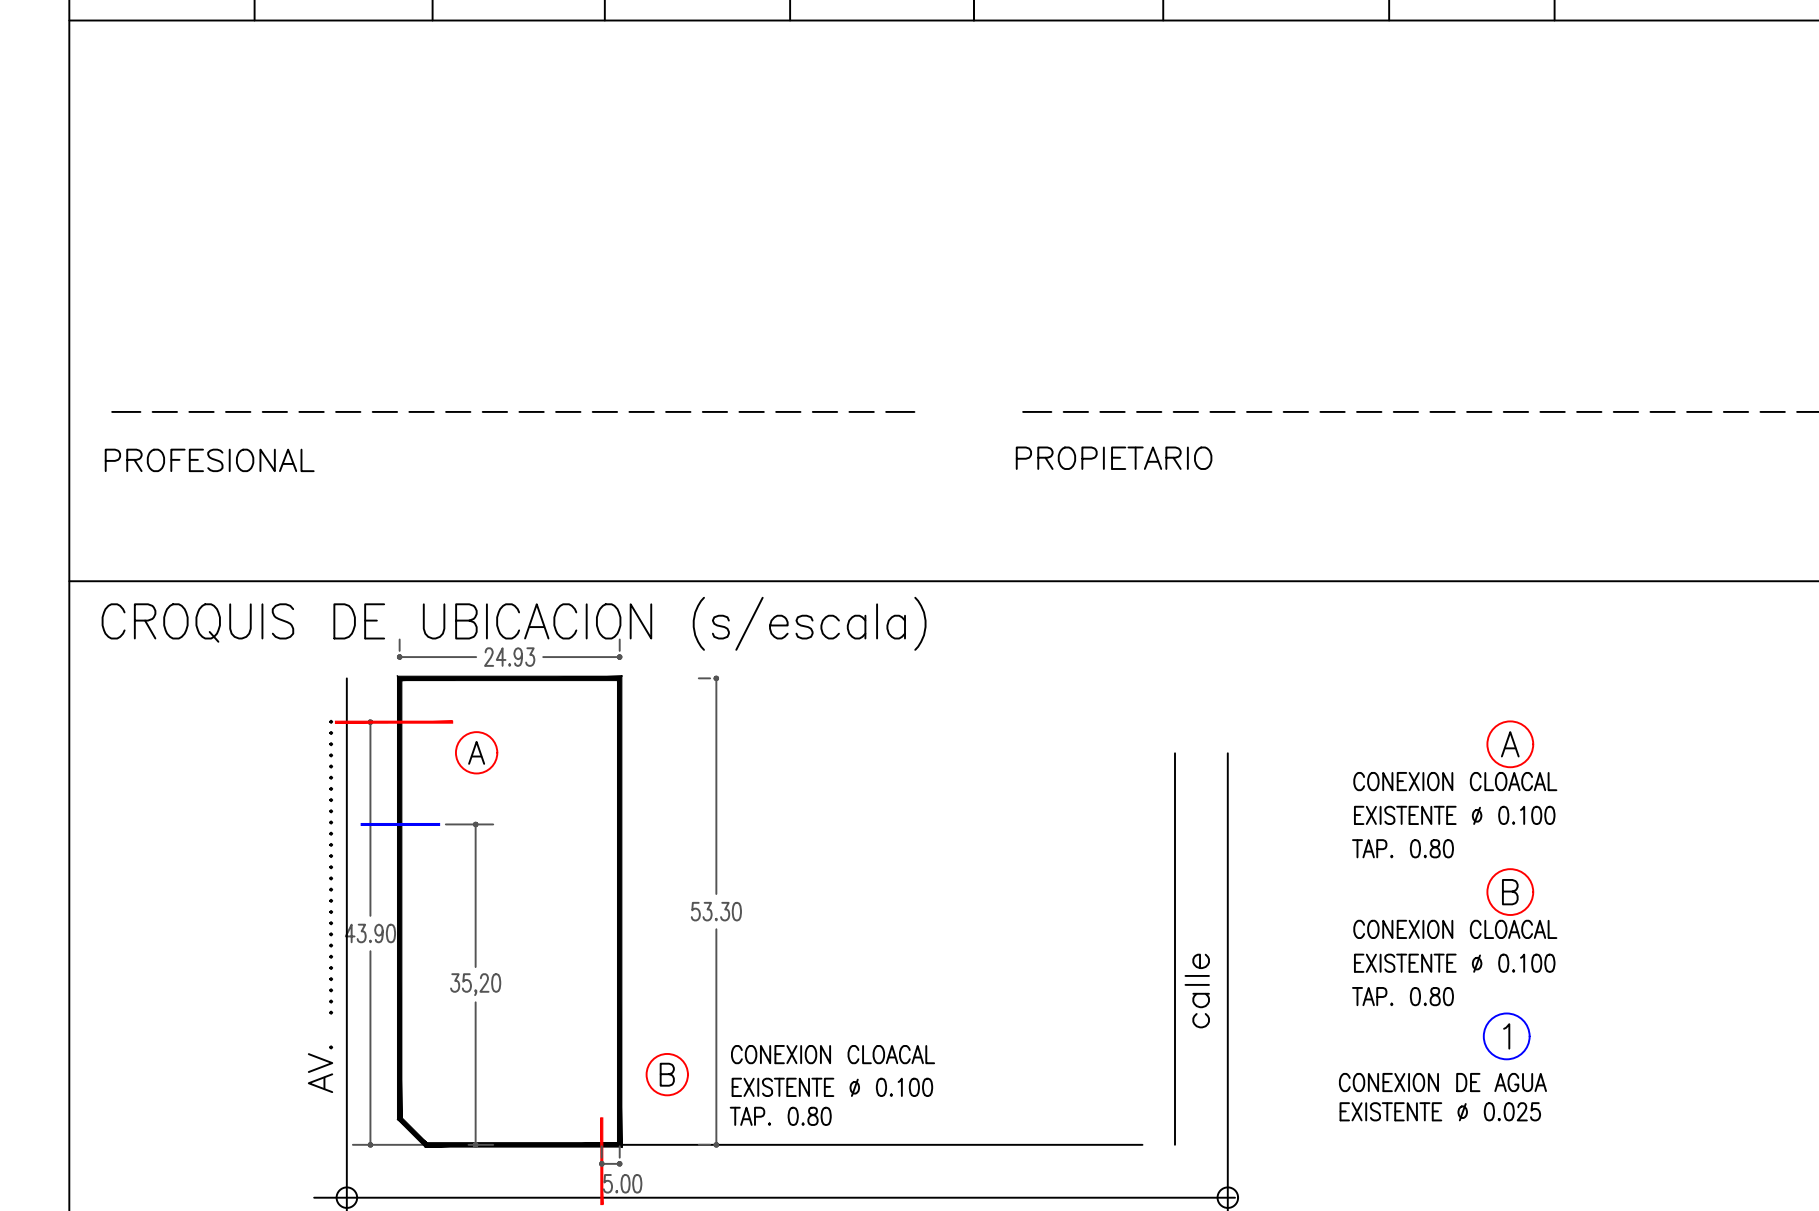

VISADO